


# 【回答別紙3】

※京成小岩駅北2号駐輪場2階部分に防犯カメラ2台設置。

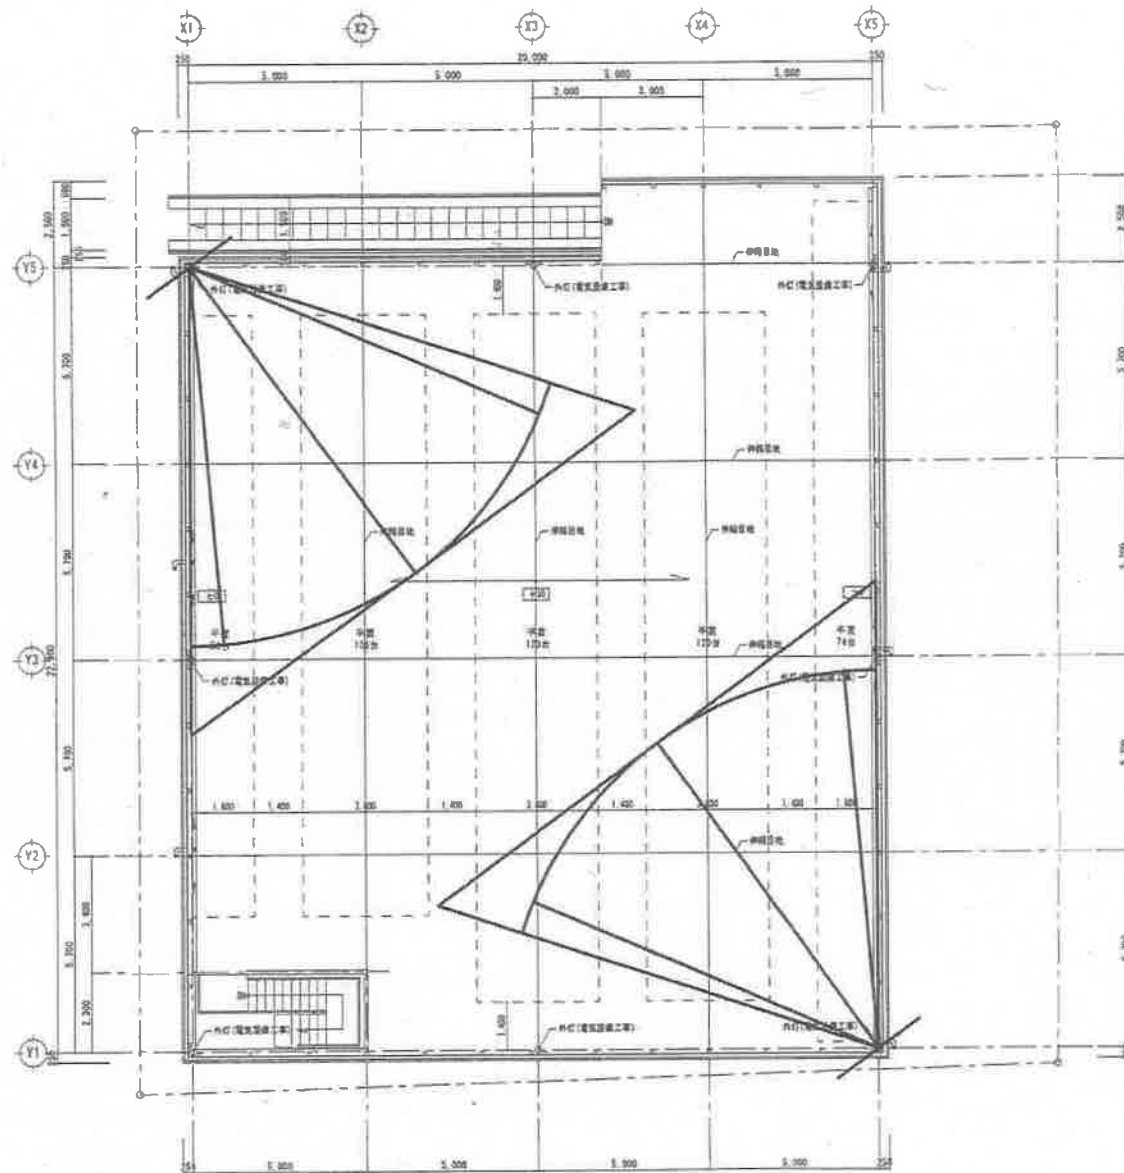

屋敷 平面図 1/100  
 図様引き (取組図様 #158 当小設集)

竣工図	
路線(河川)名	
工事種名	北小岩駐輪場整備工事
工事番号	江戸川区北小岩六丁目32番
図名	屋敷 平面図
縮尺	1/100
作成年月日	平成 25 年 3 月 日
図番	A-09
	09