


【別紙7】

※京成小岩駅北2号駐輪場2階部分に防犯カメラ2台設置。

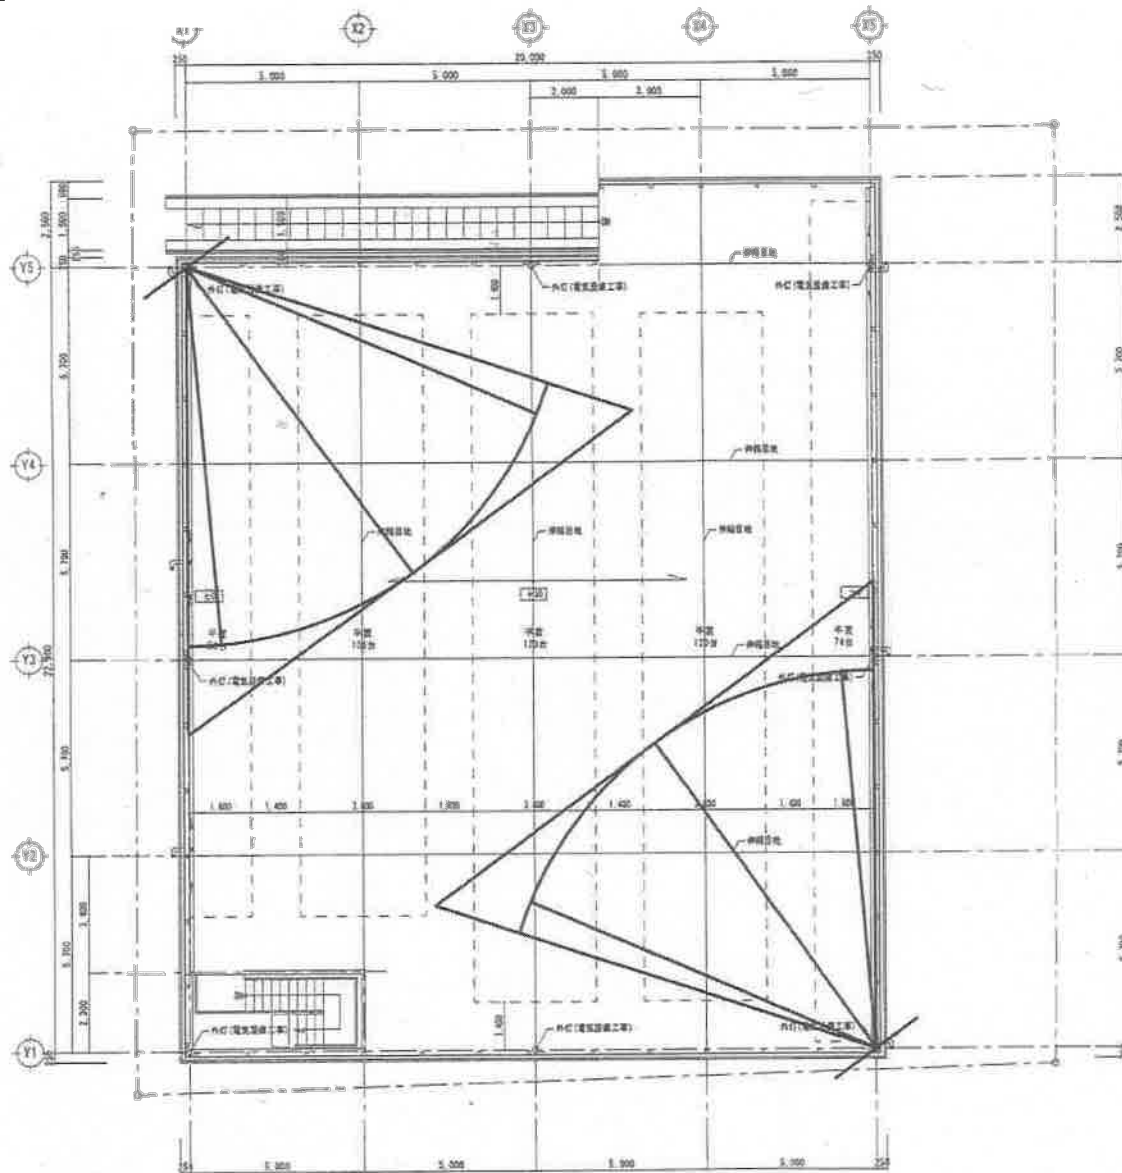

屋敷 平面図 1/100
 京成小岩駅北2号駐輪場2階部分

竣工図	
図名 (別紙) 名	北小岩駐輪場整備工事
工事名称	江戸川以北小岩六丁目32番
図面名称	屋敷 平面図
縮尺	1/100
作成年月日	平成25年3月 日
図面番号	A-09
	09